



PIANO UFFICI E MENSA

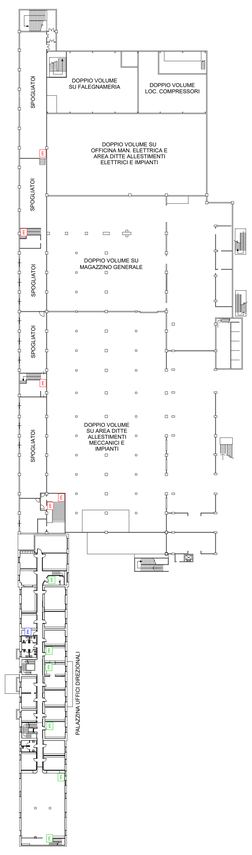

PIANO SPOGLIATOI

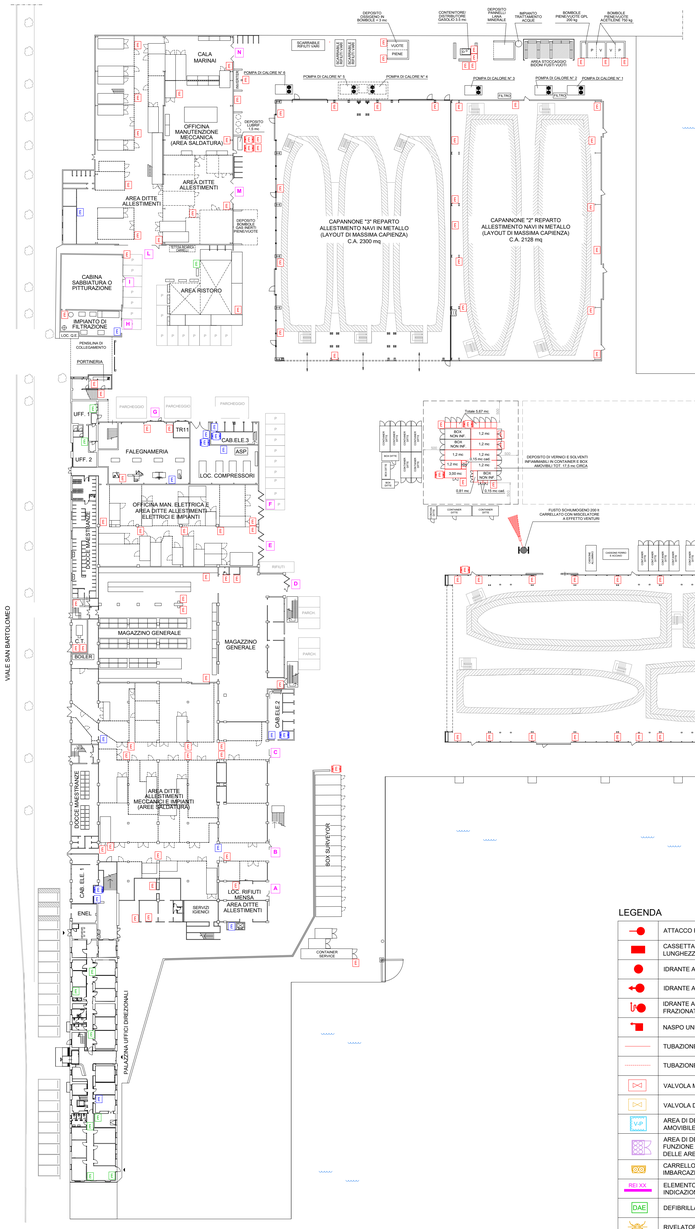

PIANO TERRA

LEGENDA

	ATTACCO PER AUTOPOMPA VV.F.		PERCORSO DI USCITA
	CASSETTA PER DOTAZIONE IDRANTE UNI 70 CONTENENTE LA MANICHETTA DI LUNGHEZZA 25 m E LANCIA FRAZIONATRICE		SIRENA DI ALLARME ANTINCENDIO AD ATTIVAZIONE MANUALE
	IDRANTE A COLONNA SOTTOSUOLO		PANNELLO OTTICO ACUSTICO SEGNALAZIONE ALLARME ANTINCENDIO
	IDRANTE A COLONNA SOPRASSUOLO CON N° 2 BOCCHE UNI 70		PULSANTE DI ALLARME INCENDIO SOTTOVETRO A RIARMO MANUALE
	IDRANTE A MURO UNI 45 DOTATO DI MANICHETTA DI LUNGHEZZA 20 m E DI LANCIA FRAZIONATRICE IN APPOSITA CASSETTA		APPARECCHIATURA ACUSTICA DI SEGNALAZIONE ALLARME INCENDIO - MESSAGGIO DI EVACUAZIONE
	NASPO UNI 25 DOTATO DI TUBAZIONE DI LUNGHEZZA 25 m CON LANCIA FRAZIONATRICE		PULSANTE DI EMERGENZA SOTTOVETRO PER SGANCIO IMPIANTO ELETTRICO
	TUBAZIONE IMPIANTO IDRICO ANTINCENDIO CON POSA A VISTA		SEZIONATORE
	TUBAZIONE IMPIANTO IDRICO ANTINCENDIO CON POSA INTERRATA	UPS	VANO UPS PROTETTO DA DISPOSITIVO DI SPEGNIMENTO AUTOMATICO A POLVERE 6 kg
	VALVOLA MANUALE D'INCERTAZIONE RETE IDRICA ANTINCENDIO		ESTINTORE PORTATILE 6 Kg POLVERE CON CAPACITA' ESTINGUENTE NON INFERIORE A 34A-233B-C
	VALVOLA DI INTERCETTAZIONE GAS METANO		ESTINTORE PORTATILE A CO2 5 KG CON CAPACITÀ ESTINGUENTE NON INFERIORE A 113B
V.P.	AREA DI DEPOSITO GAS INFIAMMABILI O COMBURENTI PER SALDATURA IN MANUFATTO AMOVIBILE		ESTINTORE PORTATILE IDRICO CARICA NOMINALE 6 lt. CON CAPACITA' ESTINGUENTE (MINIMA) 13A-113B
	AREA DI DEPOSITO GAS INERTI DI SALDATURA IN MANUFATTO AMOVIBILE DA UBICARSI IN FUNZIONE DELLE IMBARCAZIONI IN ALLESTIMENTO (POSIZIONE INDICATIVA) O A SERVIZIO DELLE AREE DITTE ALLESTIMENTI MECCANICI E IMPIANTI		ESTINTORE CARRELLATO 30 LI50 KG SCHIUMA/POLVERE
	CARRELLO BOMBOLA O_2 + ACETILENE AMOVIBILE DA UBICARSI IN FUNZIONE DELLE IMBARCAZIONI IN ALLESTIMENTO (POSIZIONE INDICATIVA) E FUORI SCALA	E	PLAFONIERA CON LAMPADA FLUORESCENTE PER ILLUMINAZIONE DI EMERGENZA
REI XX	ELEMENTO STRUTTURALE CON CARATTERISTICA DI RESISTENZA AL FUOCO COME DA INDICAZIONE SPECIFICA	E	LAMPADA LED PER ILLUMINAZIONE DI EMERGENZA - STRISCIA CONTINUA
DAE	DEFIBRILLATORE		SENSORE OTTICO DI RIVELAZIONE FUMI
	RIVELATORE AMBIENTE IMPIANTO DI ASPIRAZIONE		SENSORE OTTICO DI RIVELAZIONE FUMI NEL CONTROSOFFITTO DOTATO DI SEGNALAZIONE LUMINOSA ESTERNA
	CENTRALINA DI CONTROLLO RIVELATORI IMPIANTO DI ASPIRAZIONE		QUADRO ELETTRICO

NORD

SANLORENZO

LA SPEZIA

COMMITTENTE
SANLORENZO S.p.A.
Via Armezzone, 3
19031 Ameglia (SP)

ENTI INTERESSATI
Comando Provinciale VV.F.
di La Spezia

UBICAZIONE
Viale San Bartolomeo
19126 La Spezia (SP)

PRATICA
SEGNALAZIONE CERTIFICATA DI INIZIO ATTIVITA'
Art. 4 comma 1 D.P.R. n. 151/2011
Art. 4 comma 1 D.M. 07/08/2012

CANTIERE NAVALE CON OLTRE 25 ADDETTI

ATTIVITA' PRINCIPALE N. 52.2.C
di cui all'allegato I del D.P.R. 151/2011

Pratica VV.F. n. 7473

DESCRIZIONE
- LAYOUT GENERALE
- DISTRIBUZIONE ESTINTORI PORTATILI E CARRELLATI

TAVOLA VVF01

PLANIMETRIA AS-BUILT

SCALA 1:500

DATA: Febbraio 2025

FILE: slzSP24_015.dwg

REV.	DESCRIZIONE	DATA
00	PRIMA EMISSIONE	01/2025
01	MODIFICA LUCI DI SICUREZZA	02/2025

Il Tecnico

ST ENGINEERING S.r.l.
Via delle Cornacchie n° 960/F
web www.steng.it
e-mail info@steng.it
PEC pec@pec.steng.it
P.IVA 01233650462
Tel./Fax +39 0583 490690

Per. Ind. Stefano Andreini
Per. Ind. Federico Guiggi
Per. Ind. Gianluca Macelloni

Collaboratori:
Per. Ind. Mauro Del Freo
Geom. Micaela Fava
Ing. Sara Pucci

partner
TEAMPROJECT PROGETTAZIONE INTEGRATA

Tutti i diritti di riproduzione anche parziale e con qualsiasi mezzo sono riservati, (art. 2575 ss. del cod. civ.).
Senza nostra autorizzazione non è consentito copiare, diffondere o pubblicare questo disegno e le informazioni in esso contenute.